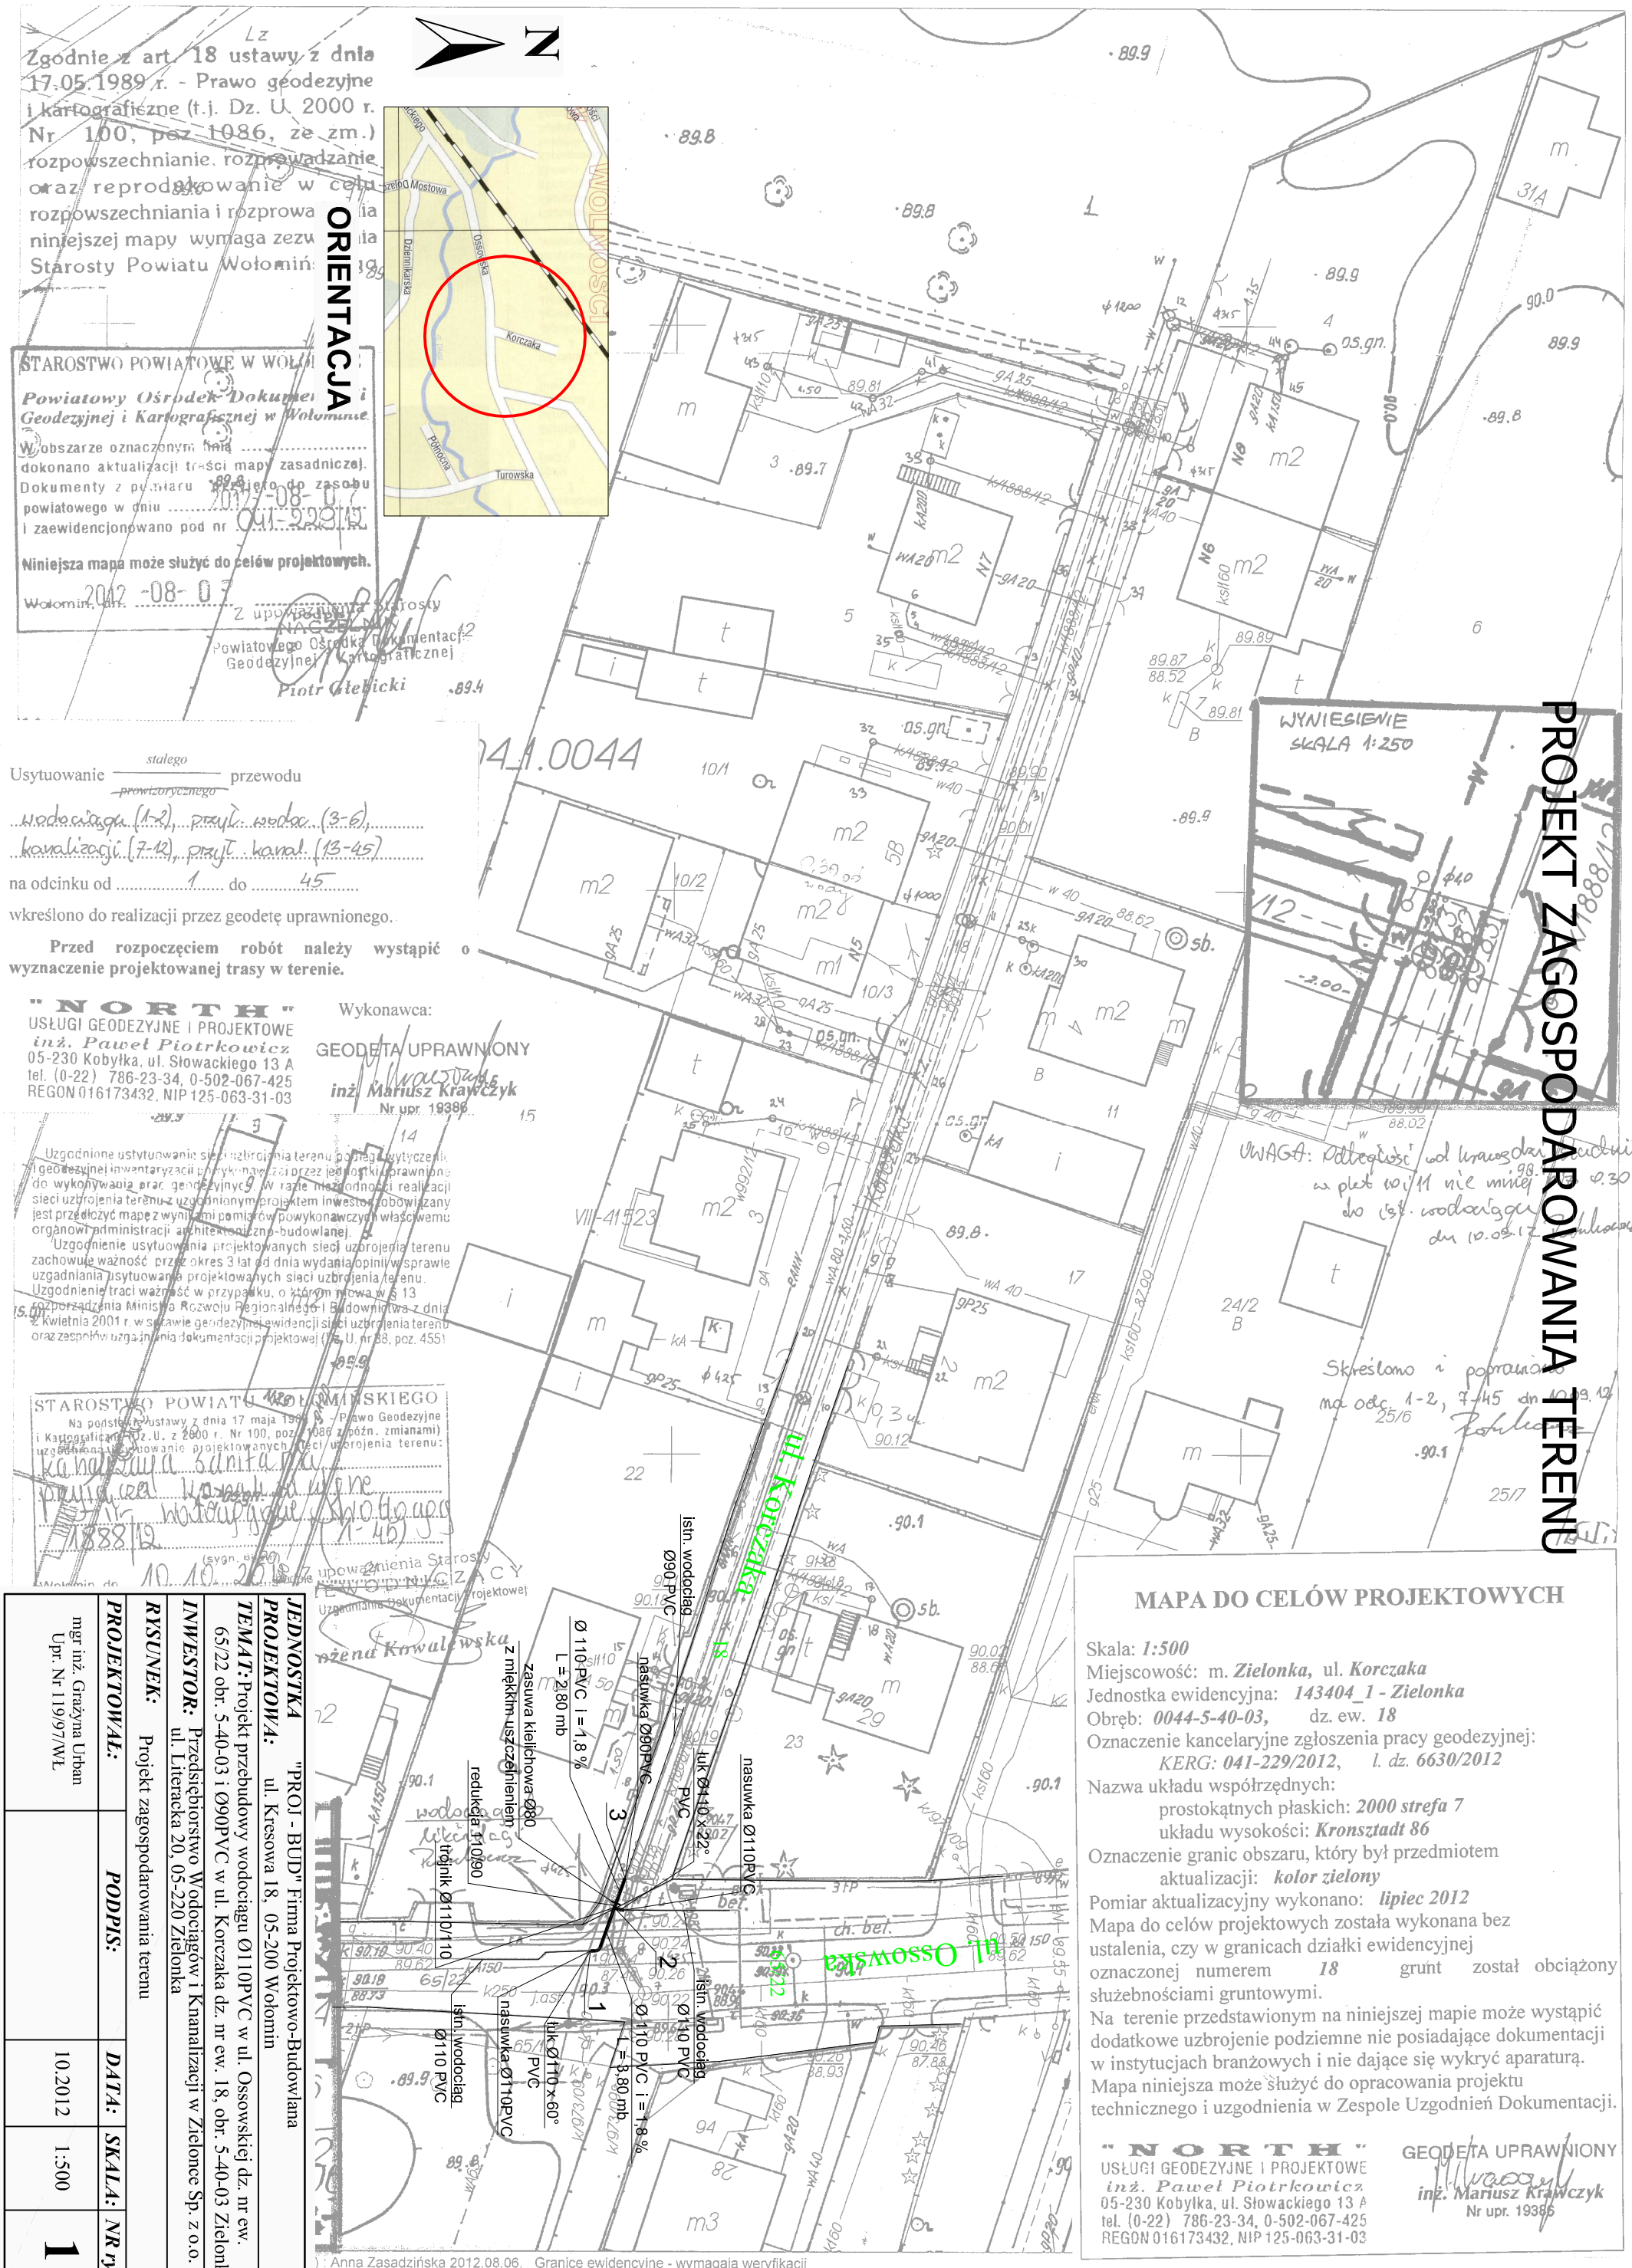

Zgodnie z art. 18 ustawy z dnia 17.05.1989 r. - Prawo geodezyjne i kartograficzne (t.j. Dz. U. 2000 r. Nr 100, poz. 1086, ze zm.) rozpowszechnianie, rozprowadzanie oraz reprodukowanie w celu rozpowszechniania i rozprowadzania niniejszej mapy wymaga zezwolenia Starosty Powiatu Wołomińskiego.

STAROSTWO POWIATOWE W WOŁOMINIE
Powiatowy Ośrodek Dokumentacji Geodezyjnej i Kartograficznej w Wołominie
W obszarze oznaczonym kolorem ..... dokonano aktualizacji treści mapy zasadniczej. Dokumenty z pomiaru przyjęto do zasobu powiatowego w dniu 2012-08-07 i zaewidencjonowano pod nr 041-229/12
Niniejsza mapa może służyć do celów projektowych.
Wołomin, dn. 2012-08-07
Z upoważnienia Starosty
NAGZELNIK
Powiatowego Ośrodka Dokumentacji Geodezyjnej i Kartograficznej
Piotr Olelicki

Usytuowanie stałego / ~~prowizorycznego~~ przewodu
wodociągu (1-2), przyl. wodoc. (3-6), kanalizacji (7-12), przyl. kanal. (13-45)
na odcinku od 1 do 45
wkreślono do realizacji przez geodetę uprawnionego.

Przed rozpoczęciem robót należy wystąpić o wyznaczenie projektowanej trasy w terenie.

"NORTH"
USŁUGI GEODEZYJNE I PROJEKTOWE
inż. Paweł Piotrkowicz
05-230 Kobyłka, ul. Słowackiego 13 A
tel. (0-22) 786-23-34, 0-502-067-425
REGON 016173432, NIP 125-063-31-03

Wykonawca:
GEODETA UPRAWNIONY
inż. Mariusz Krawczyk
Nr upr. 19386

Uzgodnione usytuowanie sieci uzbrojenia terenu podlega wytyczeniu i geodezyjnej inwentaryzacji powykonawczej przez jednostki uprawnione do wykonywania prac geodezyjnych. W razie niezgodności realizacji sieci uzbrojenia terenu z uzgodnionym projektem inwestor zobowiązany jest przedłożyć mapę z wynikami pomiarów powykonawczych właściwemu organowi administracji architektoniczno-budowlanej.
Uzgodnienie usytuowania projektowanych sieci uzbrojenia terenu zachowuje ważność przez okres 3 lat od dnia wydania opinii w sprawie uzgadniania usytuowania projektowanych sieci uzbrojenia terenu. Uzgodnienie traci ważność w przypadku, o którym mowa w § 13 rozporządzenia Ministra Rozwoju Regionalnego i Budownictwa z dnia 2 kwietnia 2001 r. w sprawie geodezyjnej ewidencji sieci uzbrojenia terenu oraz zespołów uzgadniania dokumentacji projektowej (Dz. U. nr 38, poz. 455)

STAROSTWO POWIATOWE W WOŁOMINIE
Na podstawie Ustawy z dnia 17 maja 1989 r. - Prawo Geodezyjne i Kartograficzne (Dz.U. z 2000 r. Nr 100, poz. 1086 z późn. zmianami) uzgodniono usytuowanie projektowanych sieci uzbrojenia terenu:
kanalizacja sanitarna
przyłącza kanalizacyjne
wodociąg wraz z przyłączami (1-45)
1888/12
(sygn. akt)
10.10.2012 r. z upoważnienia Starosty
NACZELNIK
Uzgadniania Dokumentacji Projektowej
Bożena Kowalewska

MAPA DO CELÓW PROJEKTOWYCH

Skala: *1:500*
Miejscowość: m. ***Zielonka,*** ul. ***Korczaka***
Jednostka ewidencyjna: ***143404_1 - Zielonka***
Obręb: ***0044-5-40-03,*** dz. ew. ***18***
Oznaczenie kancelaryjne zgłoszenia pracy geodezyjnej:
KERG: ***041-229/2012,*** *l. dz.* ***6630/2012***
Nazwa układu współrzędnych:
prostokątnych płaskich: ***2000 strefa 7***
układu wysokości: ***Kronsztadt 86***
Oznaczenie granic obszaru, który był przedmiotem aktualizacji: ***kolor zielony***
Pomiar aktualizacyjny wykonano: ***lipiec 2012***
Mapa do celów projektowych została wykonana bez ustalenia, czy w granicach działki ewidencyjnej oznaczonej numerem ***18*** grunt został obciążony służebnościami gruntowymi.
Na terenie przedstawionym na niniejszej mapie może wystąpić dodatkowe uzbrojenie podziemne nie posiadające dokumentacji w instytucjach branżowych i nie dające się wykryć aparaturą.
Mapa niniejsza może służyć do opracowania projektu technicznego i uzgodnienia w Zespole Uzgodnień Dokumentacji.

"NORTH"
USŁUGI GEODEZYJNE I PROJEKTOWE
inż. Paweł Piotrkowicz
05-230 Kobyłka, ul. Słowackiego 13 A
tel. (0-22) 786-23-34, 0-502-067-425
REGON 016173432, NIP 125-063-31-03

GEODETA UPRAWNIONY
inż. Mariusz Krawczyk
Nr upr. 19386

JEDNOSTKA PROJEKTOWA: "PROJ - BUD" Firma Projektowo-Budowlana ul. Kresowa 18, 05-200 Wołomin			
TEMAT: Projekt przebudowy wodociągu Ø110PVC w ul. Ossowskiej dz. nr ew. 65/22 obr. 5-40-03 i Ø90PVC w ul. Korczaka dz. nr ew. 18, obr. 5-40-03 Zielonka.			
INWESTOR: Przedsiębiorstwo Wodociągów i Knanalizacji w Zielonce Sp. z o.o. ul. Literacka 20, 05-220 Zielonka			
RYSUNEK: Projekt zagospodarowania terenu			
PROJEKTOWAŁ:	***PODPIS:***	***DATA:***	***SKALA:***	***NR rys:***
mgr inż. Grażyna Urban Upr. Nr 119/97/WŁ		10.2012	1:500	1